DESDE CAMPO	CAJA DE CONEX.	GABINETE UCG-01	
INSTRUMENTOS DE CAMPO	EN CAMPO	TARJETA DISCRETA	Controlador Modicon M221 Modular con Ethernet 16 ES

RACK-01 | 10/100
SLC 5/05 CPU
ETH
SLOT-00

ENG CYL #1 (TEMP. CILINDRO #1)	[+] [-]	1C-1Px16AWG+BBG+SH	JB-003 27 / 28
ENG MB #7 (TEMP. DEL MOTOR MB #7)	[+] [-]	1C-1Px16AWG+BBG+SH	JB-003 25 / 26
ENG MB #6 (TEMP. DEL MOTOR MB #6)	[+] [-]	1C-1Px16AWG+BBG+SH	JB-003 23 / 24
ENG MB #5 (TEMP. DEL MOTOR MB #5)	[+] [-]	1C-1Px16AWG+BBG+SH	JB-003 21 / 22
ENG MB #4 (TEMP. DEL MOTOR MB #4)	[+] [-]	1C-1Px16AWG+BBG+SH	JB-003 19 / 20
ENG MB #3 (TEMP. DEL MOTOR MB #3)	[+] [-]	1C-1Px16AWG+BBG+SH	JB-003 17 / 18
ENG MB #2 (TEMP. DEL MOTOR MB #2)	[+] [-]	1C-1Px16AWG+BBG+SH	JB-003 15 / 16
ENG MB #1 (TEMP. DEL MOTOR MB #1)	[+] [-]	1C-1Px16AWG+BBG+SH	JB-003 13 / 14
ENG. CYL #9 (TEMP. CILINDRO #9)	[+] [-]	1C-1Px16AWG+BBG+SH	JB-003 29 / 30
ENG CYL #8 (TEMP. CILINDRO #8)	[+] [-]	1C-1Px16AWG+BBG+SH	JB-003 31 / 32
ENG CYL #7 (TEMP. CILINDRO #7)	[+] [-]	1C-1Px16AWG+BBG+SH	JB-003 33 / 34
ENG CYL #6 (TEMP. CILINDRO #6)	[+] [-]	1C-1Px16AWG+BBG+SH	JB-003 35 / 36
ENG CYL #5 (TEMP. CILINDRO #5)	[+] [-]	1C-1Px16AWG+BBG+SH	JB-003 37 / 38
ENG CYL #4 (TEMP. CILINDRO #4)	[+] [-]	1C-1Px16AWG+BBG+SH	JB-003 39 / 40
ENG CYL #3 (TEMP. CILINDRO #3)	[+] [-]	1C-1Px16AWG+BBG+SH	JB-003 41 / 42
ENG CYL #2 (TEMP. CILINDRO #2)	[+] [-]	1C-1Px16AWG+BBG+SH	JB-003 43 / 44

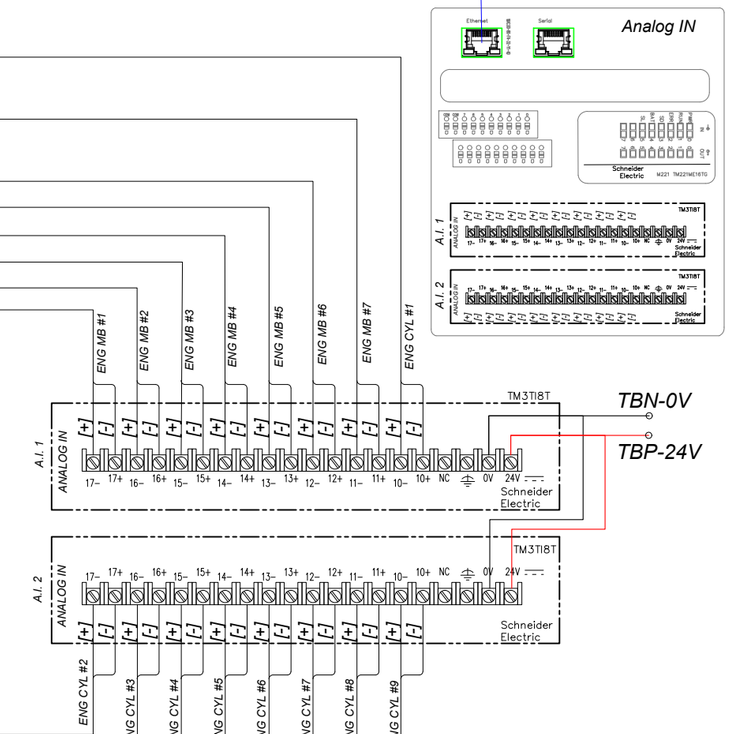

Bolinter
Av. Doble Vía a la Guardia, Km. 3½, entre 4to y 5to Anillo
+591-3-3529270
+591-3-3523713
http://www.bolinter.com
bolinter@bolinter.com

DOCUMENTOS DE REFERENCIA

SIMBOLOGIA

- BORNE PORTAFUSIBLE
- BORNE DE PASO
- BORNE DE INSTRUMENTO DE CAMPO
- CABLE DE INSTRUMENTACIÓN
- CABLE 24 VDC GABINETE ESD/SCP
- CABLE DE TIERRA GABINETE ESD/SCP
- CABLE CONEXIÓN INTERNA GABINETE ESD/SCP

YPFB TRANSPORTE S.A.	
GERENTE DE PROY.:	Ivan Meneses
REVISOR 1:	Jafeth Achá
REVISOR 2:	Walter Escobar
REVISOR 3:	Álvaro Castro

BOLINTER LTDA	
GERENTE DE PROY.:	Franklin Argandoña
REVISOR 1:	Wilbert Mendez
REVISOR 2:	Jorge Medrano
REVISOR 3:	Rudy Monasterio

FECHA	DIBUJO	REVISOR Calidad	REVISOR Técnico	APROBÓ	REV.N°	DESCRIPCIÓN	EMPRESA
09/Sep/24	I. Pabón	R.Monasterio	J. Medrano	F.Argandoña	1	Conforme a Obra	Bolinter Ltda.
07/May/24	V. Lopez	R.Monasterio	W. Chavez	F.Argandoña	0	Aprobado para construcción	Bolinter Ltda.

YPFB Transporte S.A.

Ubicación:	Colpa - Belgica (SCZ)
Etapa: Conforme A Obra	Código: SC-E30-IC-01-03-77 de 93
Proyecto:	Ingeniería y Construcción para el proyecto Estación de Compresión Colpa Fase I
Título del Plano:	Diagrama de Conexionado Entradas Analogicas UCG-01 [AI-TM221]
Escala:	S/E
Formato:	Tabloide: 279 mm x 432 mm

Formato Tabloide - YPFB TRANSPORTE S.A. Rev 3