| DESDE CAMPO | CAJA DE CONEX. | GABINETE UCG-02 | |
|---|---|---|---|
| INSTRUMENTOS DE CAMPO | EN CAMPO | BORNERA FRONTERA | TARJETA ENTRADA ANALOGICA |

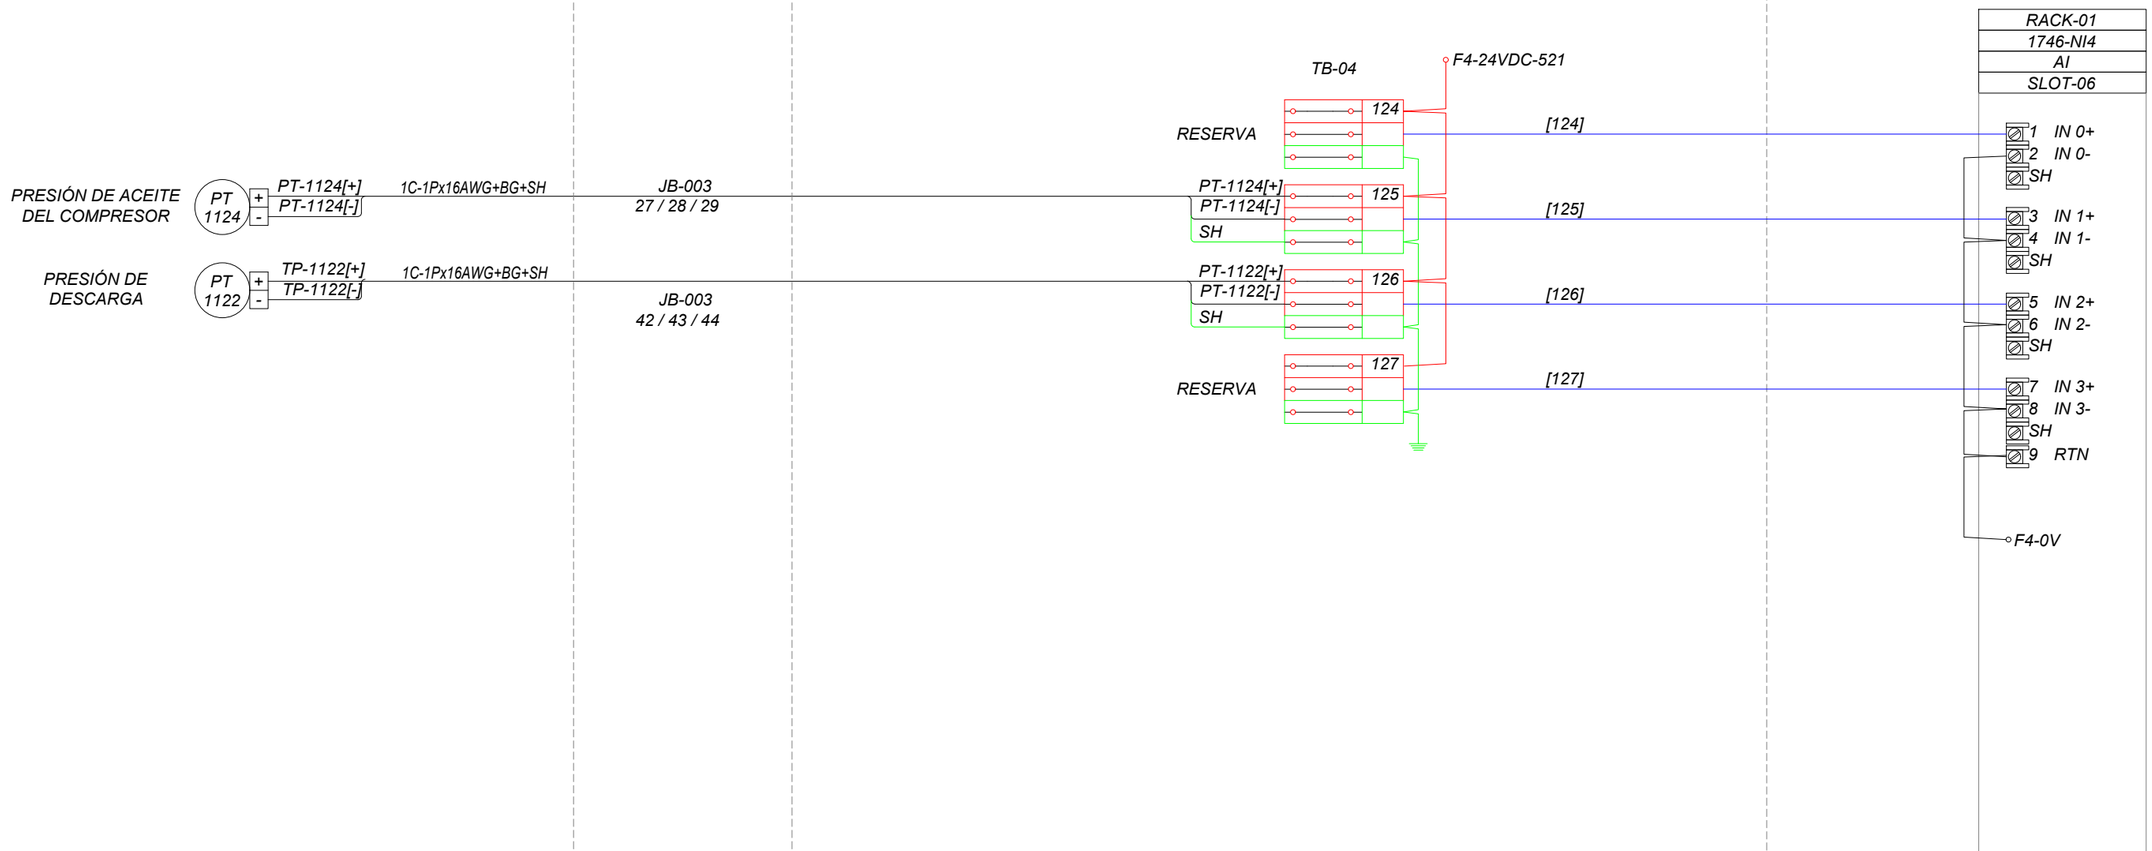



Bolinter

Av. Doble Vía a la Guardia, Km. 3½, entre 4to y 5to Anillo
+591-3-3529270
+591-3-3523713

http://www.bolinter.com
bolinter@bolinter.com


**DOCUMENTOS DE REFERENCIA**

**SIMBOLOGIA**

- BORNE PORTAFUSIBLE
- BORNE DE PASO
- BORNE DE INSTRUMENTO DE CAMPO
- CABLE DE INSTRUMENTACIÓN
- CABLE 24 VDC GABINETE ESD/SCP
- CABLE DE TIERRA GABINETE ESD/SCP
- CABLE CONEXIÓN INTERNA GABINETE ESD/SCP

| YPFB TRANSPORTE S.A. | |
|---|---|
| GERENTE DE PROY.: | Ivan Meneses |
| REVISOR 1: | Jafeth Achá |
| REVISOR 2: | Walter Escobar |
| REVISOR 3: | Álvaro Castro |

| BOLINTER LTDA | |
|---|---|
| GERENTE DE PROY.: | Franklin Argandoña |
| REVISOR 1: | Wilbert Mendez |
| REVISOR 2: | Jorge Medrano |
| REVISOR 3: | Rudy Monasterio |

| FECHA | DIBUJO | REVISOR Calidad | REVISOR Técnico | APROBÓ | REV.N° | DESCRIPCIÓN | EMPRESA |
|---|---|---|---|---|---|---|---|
| 09/Sep/24 | S.J. Togo | R.Monasterio | J. Medrano | F.Argandoña | 1 | Conforme a Obra | Bolinter Ltda. |
| 07/May/24 | V. Lopez | R.Monasterio | W. Chavez | F.Argandoña | 0 | Aprobado para construcción | Bolinter Ltda. |

YPFB Transporte S.A.

| | |
|---|---|
| Ubicación: | Colpa - Belgica (SCZ) |
| Etapa: Conforme A Obra | Código: SC-E30-IC-01-03-83 de 93 |
| Proyecto: Ingeniería y Construcción para el Proyecto Estación de Compresión Colpa Fase I | Escala: S/E |
| Título del Plano: Diagrama de Conexionado Entradas Analogicas UCG-02 [AI-02] | Formato: Tabloide: 279 mm x 432 mm |

Formato Tabloide - YPFB TRANSPORTE S.A. Rev 3