VISTA SUPERIOR

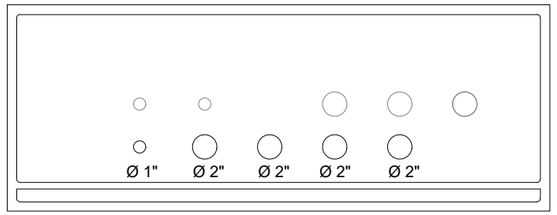

VISTA SUPERIOR

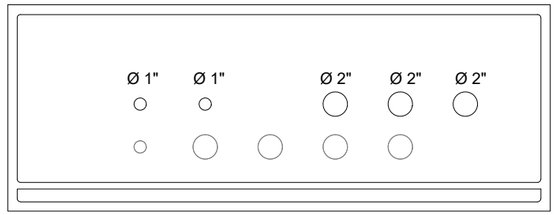

DETALLE DE CANALIZACIÓN
JBs COMPRESOR

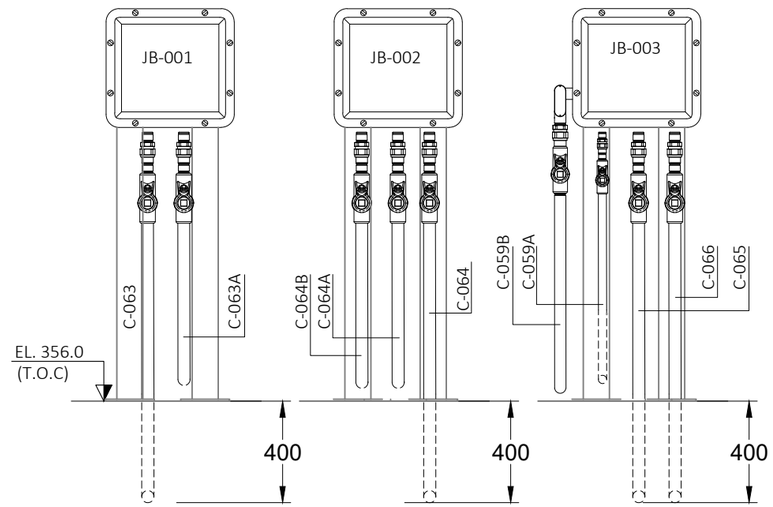

VISTA FRONTAL

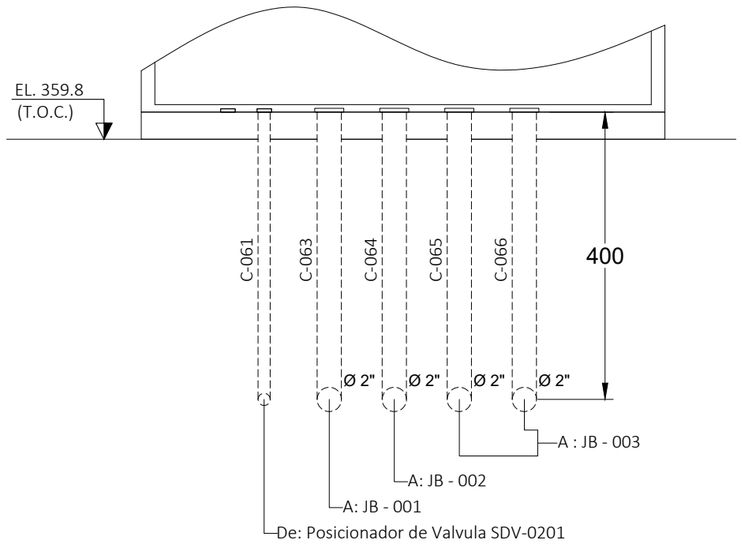

VISTA FRONTAL

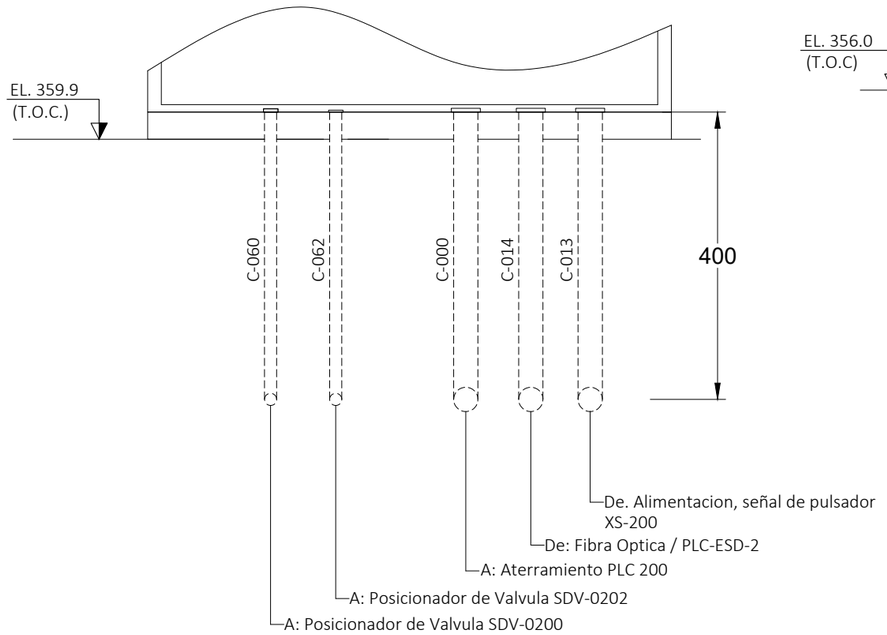

Bolinter

Av. Doble Vía a la Guardia, Km. 3½, entre 4to y 5to Anillo
+591-3-3529270
+591-3-3523713

http://www.bolinter.com
bolinter@bolinter.com

DOCUMENTOS DE REFERENCIA

1.	SC-E30-IC-01-05-03 de 04	LAYOUT GENERAL INSTALACIÓN DE INSTRUMENTACIÓN, CONTROL Y COMUNICACIÓ
2.	SC-E30-IC-01-05-04 de 04	LAYOUT GENERAL DISTRIBUCIÓN SISTEMA FIRE & GAS

SIMBOLOGIA

——— CONDUIT AEREO
– – – – – CONDUIT ENTERRADO

NOTAS

1. LAS MEDIDAS ESTAN EXPRESADAS EN MILIMITROS.

YPFB TRANSPORTE S.A.	
GERENTE DE PROY.:	Ivan Meneses
REVISOR 1:	Jafeth Acha
REVISOR 2:	Walter Escobar
REVISOR 3:	Alvaro Castro
BOLINTER LTDA	
GERENTE DE PROY.:	Franklin Argandoña
REVISOR 1:	Wilbert Mendez
REVISOR 2:	Jorge Medrano
REVISOR 3:	Rudy Monasterio

FECHA	DIBUJO	REVISOR Calidad	REVISOR Técnico	APROBÓ	REV.N°	DESCRIPCIÓN	EMPRESA
09/Sep/24	I. Pabón	R.Monasterio	J. Medrano	F.Argandoña	1	Conforme a Obra	Bolinter Ltda.
07/May/24	V. Lopez	R.Monasterio	W. Chavez	F.Argandoña	0	Aprobado para Construcción	Bolinter Ltda.

YPFB Transporte S.A.

Ubicación: Colpa-Bélgica (SCZ)

Etapa: Conforme a Obra

Código: SC-E30-IC-01-09-02 de 06

Proyecto: Ingeniería y Construccion Para el Proyecto Estación de Compresión Colpa Fase I

Escala: S/E

Título del Plano: Plano de Canalización a PLC de UCG-02 Vistas y Detalles

Formato: Tabloide: 279 mm x 432 mm

Formato Tabloide - YPFB TRANSPORTE S.A. Rev 3