


F
E
D
C
B
A

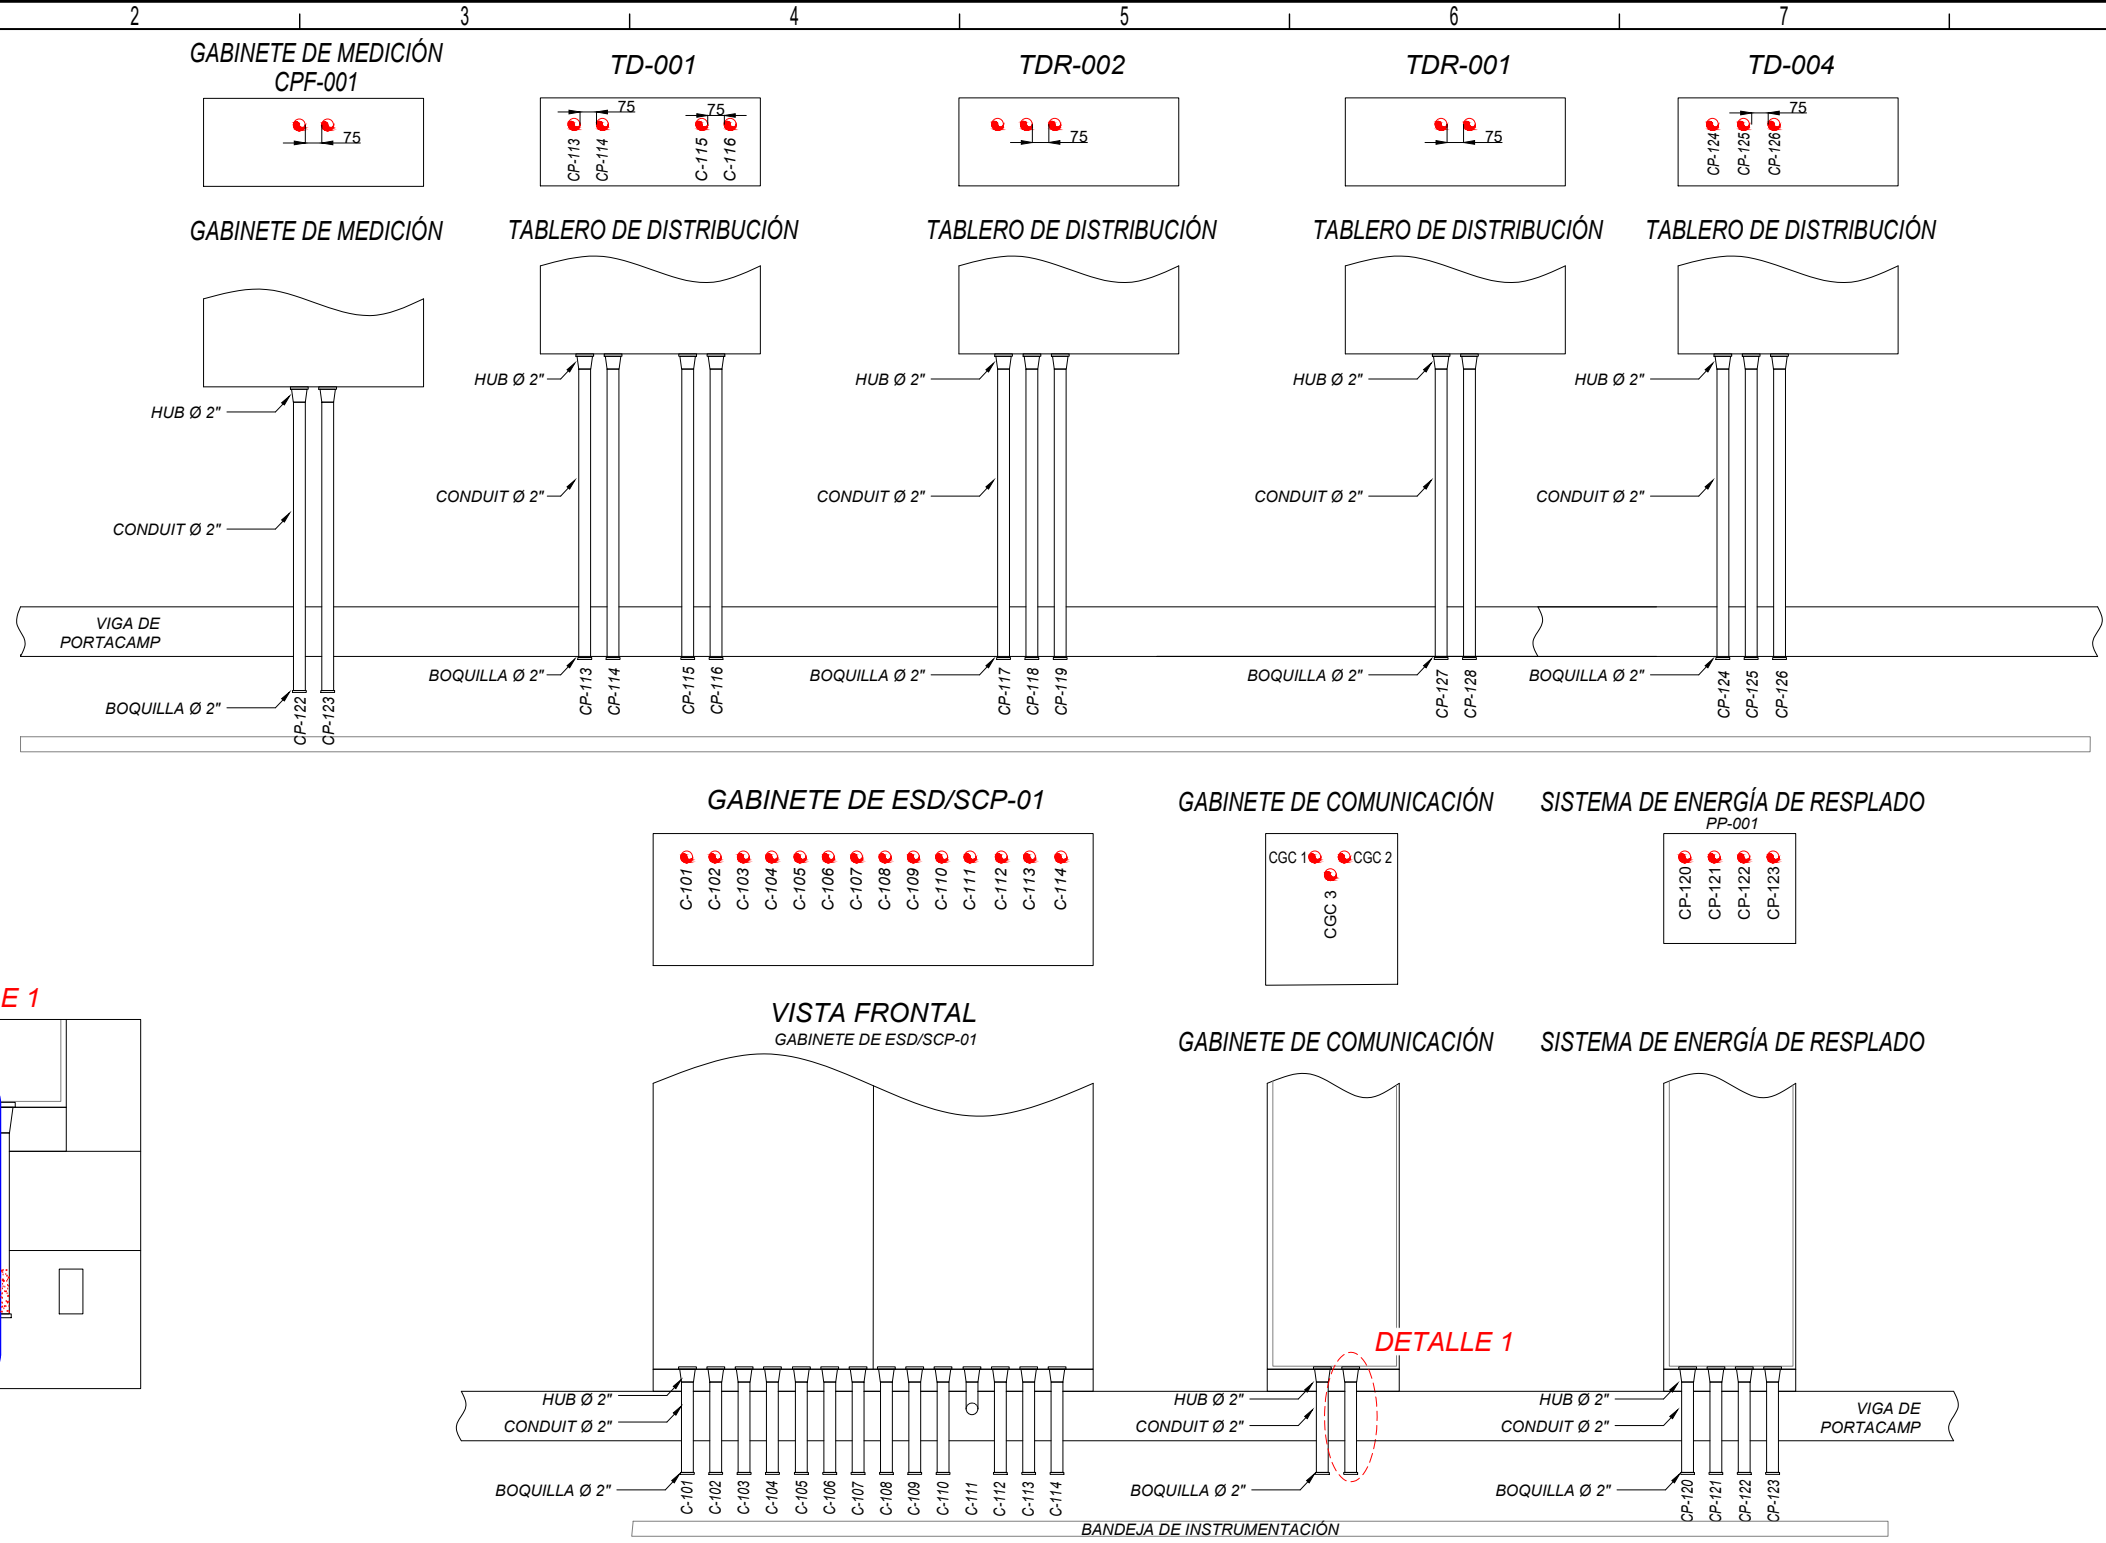

F
E
D
C
B
A

<div><div>Bolinter</div><div>Av. Doble Vía a la Guardia, Km. 3¼, entre 4to y 5to Anillo +591-3-3529270 +591-3-3523713 http://www.bolinter.com bolinter@bolinter.com</div></div>	DOCUMENTOS DE REFERENCIA		YPFB TRANSPORTE S.A.												
	1.	SC-E30-IC-00-05-04 de 04	LAYOUT GENERAL DISTRIBUCIÓN SISTEMA FIRE & GAS	GERENTE DE PROY.: Ivan Meneses		09/Sep/24	I. Pabón	R.Monasterio	J. Medrano	F.Argandoña	1	Conforme a Obra	Bolinter Ltda.		
				REVISOR 1:	Jafeth Achá	07/May/24	V. Lopez	R.Monasterio	W. Chavez	F.Argandoña	0	Aprobado para Construcción	Bolinter Ltda.		
				REVISOR 2:	Walter Escobar	FECHA	DIBUJO	Calidad	Técnico	REVISOR	APROBÓ	REV.N°	DESCRIPCIÓN	EMPRESA	
				REVISOR 3:	Álvaro Castro										
	SIMBOLOGIA			BOLINTER LTDA		<div><div><div><div>YPFB</div></div><div>Transporte S.A.</div></div></div>						Ubicación:		Colpa-Bélgica (SCZ)	
				GERENTE DE PROY.: Franklin Argandoña								Etapa:		Código:	
				REVISOR 1: Wilbert Mendez								Conforme a Obra		SC-E30-IC-01-09-06 de 06	
	NOTAS			REVISOR 2: Jorge Medrano		Proyecto:						Escala:			
	1. LAS MEDIDAS ESTAN EXPRESADAS EN MILIMETROS.			REVISOR 3: Rudy Monasterio		Título del Plano:						Formato:			
					Ingeniería y Construcción Para el Proyecto Estación de Compresión Colpa Fase I						s/e				
					Plano Vistas de Planta y Detalles de Canalización, Canalización Sala Eléctrica						Tabloide: 279 mm x 432 mm				