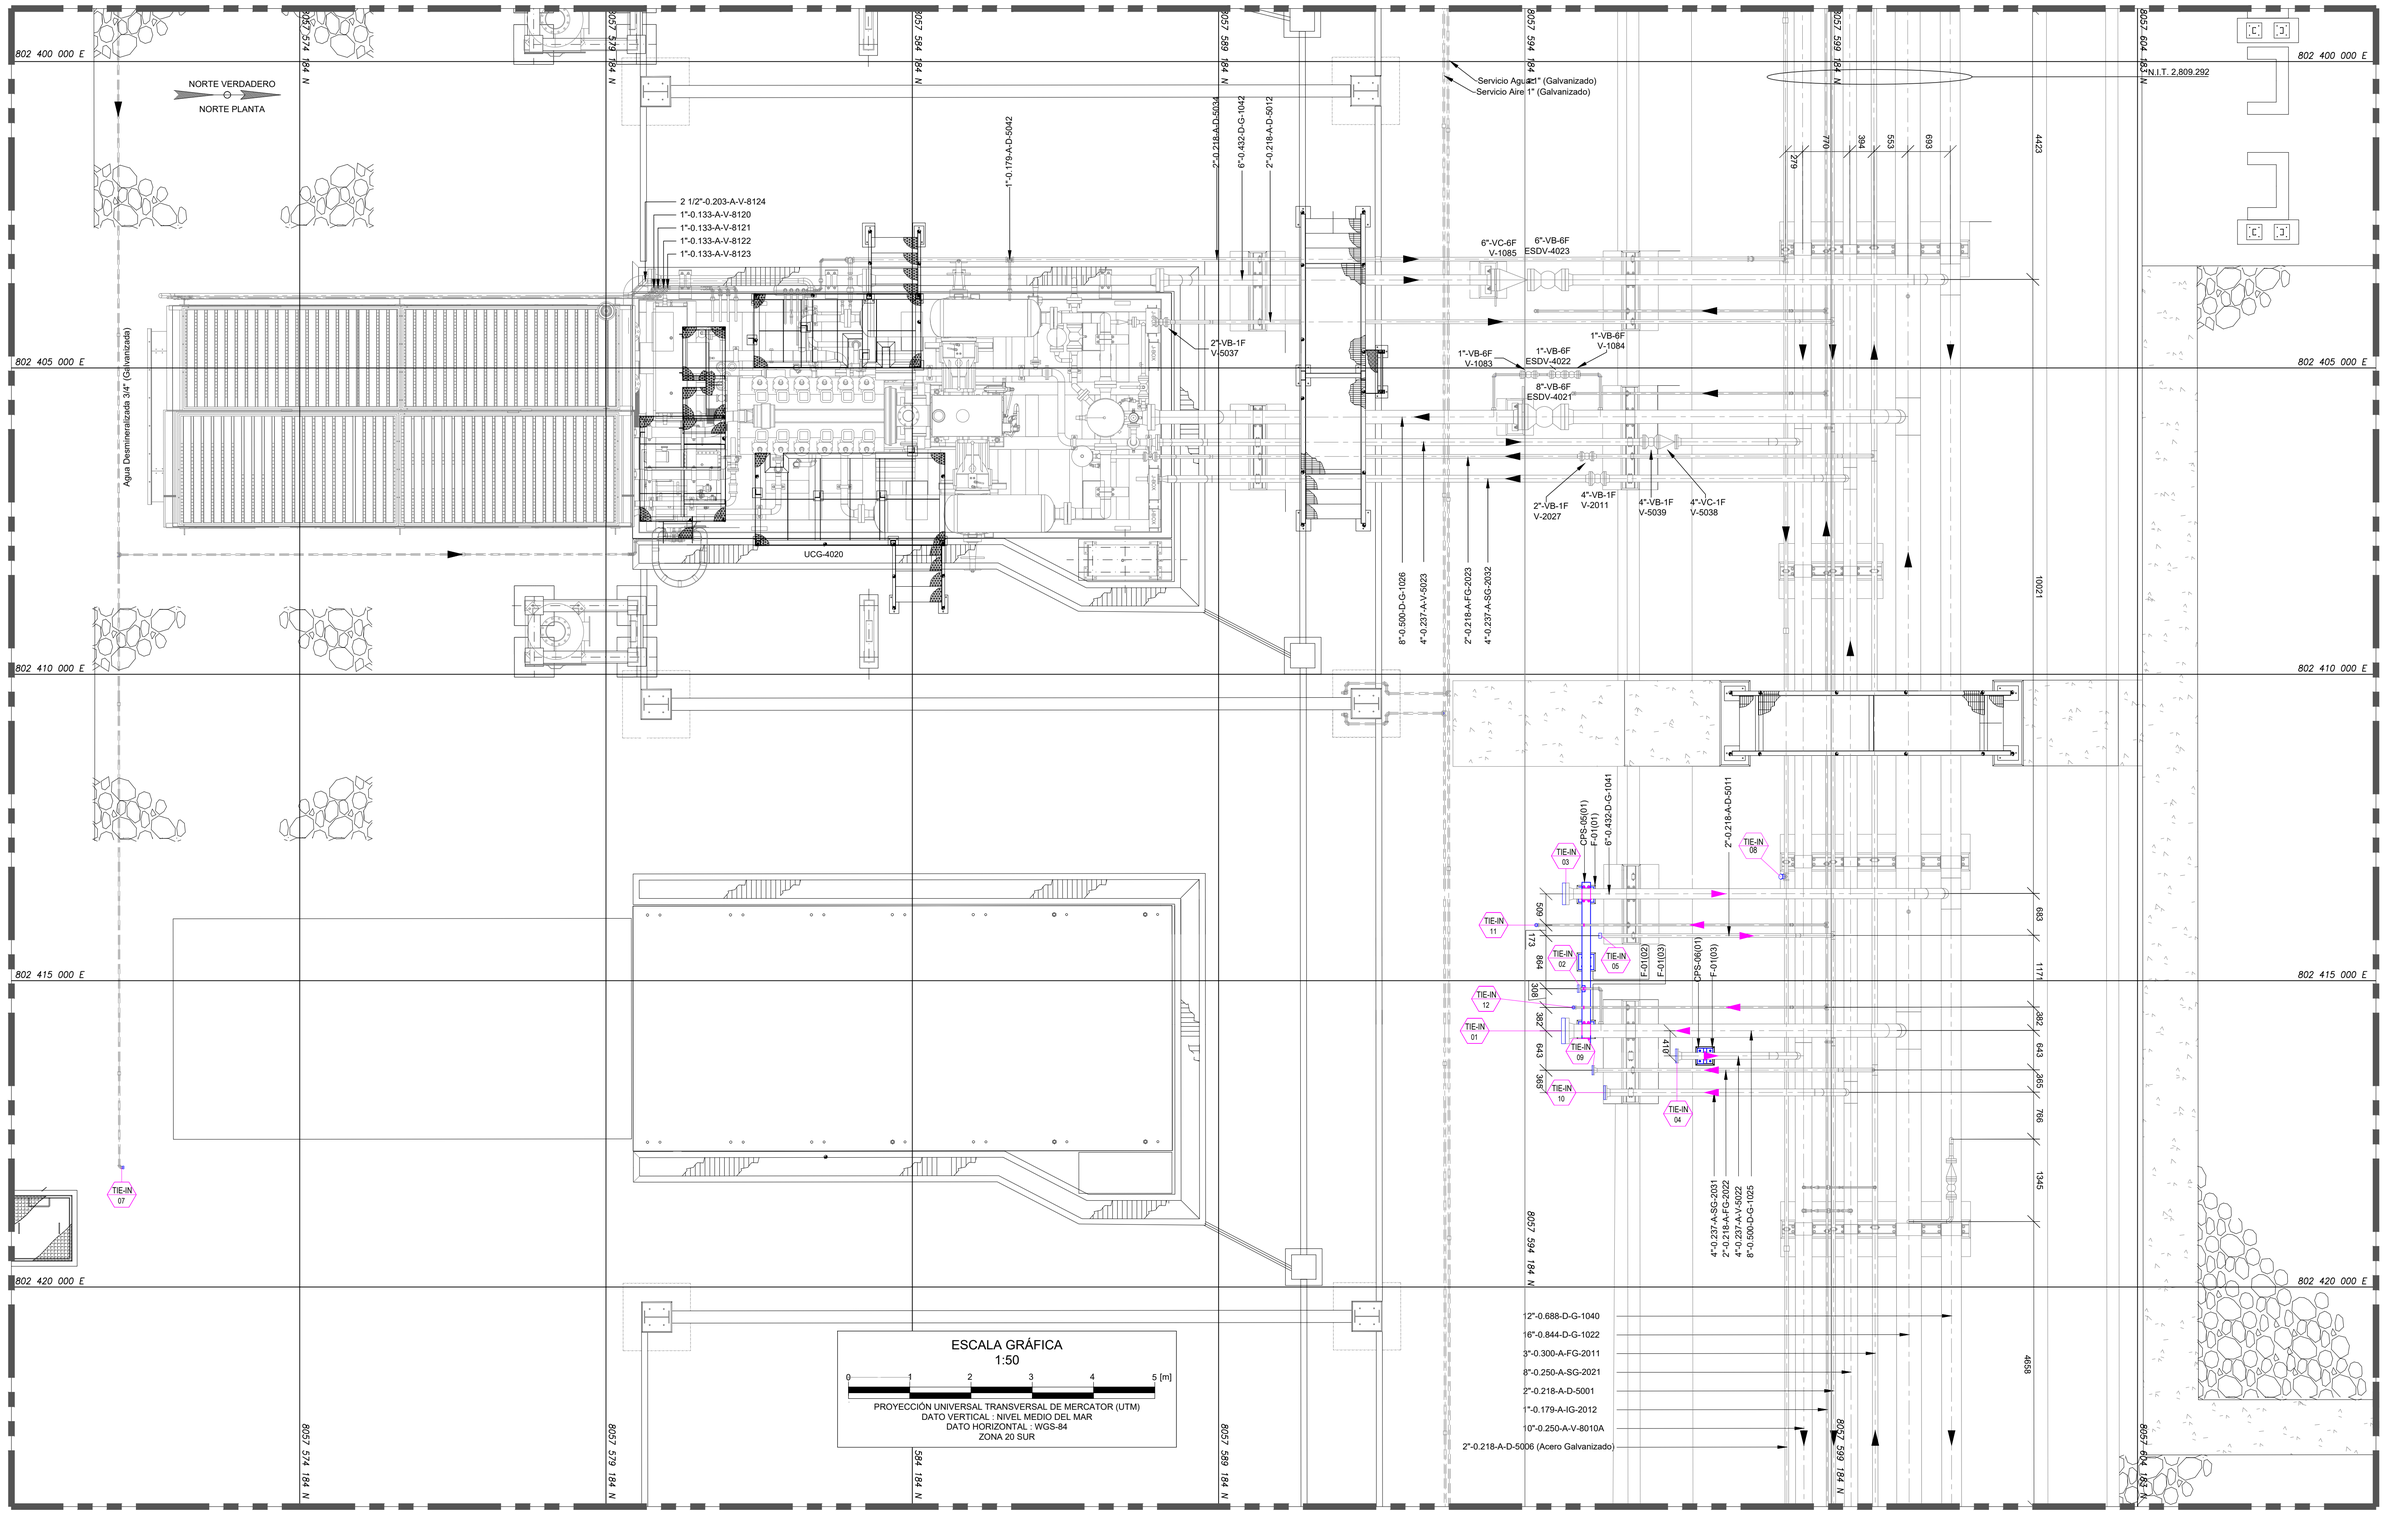

COAPECOM S.R.L.
Dir. KM 17 Carretera Santa Cruz Cochabamba
Tel: 3 3853152
Correo: coapecomsrl@coapecom.com
WEB: http://www.coapecom.com/

DOCUMENTOS DE REFERENCIA

1.	DIAGRAMA DE TUBERÍAS E INSTRUMENTACIÓN P&ID E°C° HUAYÑACOTA	CB-E140-PR-01-03-01 de 01
2.	LAY OUT GENERAL E°C° HUAYÑACOTA	CB-E140-ME-01-05-01 DE 01
3.	INFORME DE RELEVAMIENTO E°C° HUAYÑACOTA	SC-E140-GE-00-IN-001
4.	PLANO VISTA DE ELEVACIONES Y DETALLES SOPORTES METÁLICOS Y FUNDACIONES HUAYÑACOTA	CB-E140-CI-01-09-05 DE 05

LEYENDAS

- Líneas de piping, Aéreas
- Líneas de piping, Enterradas
- Líneas de piping, Existente Aéreas
- Líneas de piping, Existentes Enterradas

SIMBOLOGÍA

- Brida Ciega RF
- Tapón Hexagonal THRD Macho
- Tapón THRD hembra
- Fundación Nueva
- Fundación existente
- Unidad de Compresión
- Soportes Existentes
- Actuador Neumático
- XXXX Elevación Sobre Nivel del Mar
- Luminaria
- Trampa Lanzadora

NOTAS GENERALES

1. Coordenadas y elevaciones expresadas en metros.
2. Linea de Sistema de coordenadas en proyección UTM, datum WGS -84 sudamérica zona 20, hemisferio sur, expresada en metros.
3. Unidad de Compresión UCG-4010 se Trasladó a Estación de Compresión Colpa.
4. Se instalo soporte para la línea 4"-0.237-A-V-5022 lo que evito que la misma quede suspendida.
5. Se instalo un soporte para las líneas desmontadas que quedaron con brida ciega, a fin de evitar que estas sufran esfuerzos por la vibración lo que puede llevar a una fractura en la soldadura.
6. Se elimina el Tie-In N°06, dado que no es requerido en la línea. La configuración final contempla únicamente un tapón antes del tramo enterrado

YPFB TRANSPORTE S.A.	
RESPONSABLE DE PROY.:	Marvin Gerrero
REVISOR 1:	Jafeth Acha
REVISOR 2:	Felix Zárate
REVISOR 3:	Marcelo Canavire
COAPECOM SRL.	
RESPONSABLE DE PROY.:	Marcos Choque
REVISOR 1:	Mauricio Ustariz
REVISOR 2:	Rodrigo Vargas
REVISOR 3:	Marcos Sarzuri

FECHA	DIBUJO	Calidad REVISOR	Técnico REVISOR	APROBÓ	REV.N°	DESCRIPCIÓN	EMPRESA
15-Sep-25	D. Santos	M. Sarzuri	R. Vargas	M. Choque	1	Conforme a Obra	COAPECOM SRL.
10-Sep-25	D. Santos	M. Sarzuri	R. Vargas	M. Choque	0	Diseño para Construcción	COAPECOM SRL.

YPFB Transporte S.A.

Ubicación: Estación Huayñacota (Cbba.)

Etapa: Conforme a Obra

Código: CB-E140-ME-01-08-01 de 01

Proyecto: Traslado de una UCG de Estación de Compresión Huayñacota a Estación de Compresión Colpa

Escala: 1:50

Titulo del Plano: Vista en Planta UGC-01 E°C° Huayñacota

Formato: A1 : 594 mm x 841 mm

Formato DIN A1 - YPFB TRANSPORTE S.A. Rev 4