

D

E

D

C

B

A

D

E


D

C

B

A

TABLERO DE DISTRIBUCIÓN TD-001

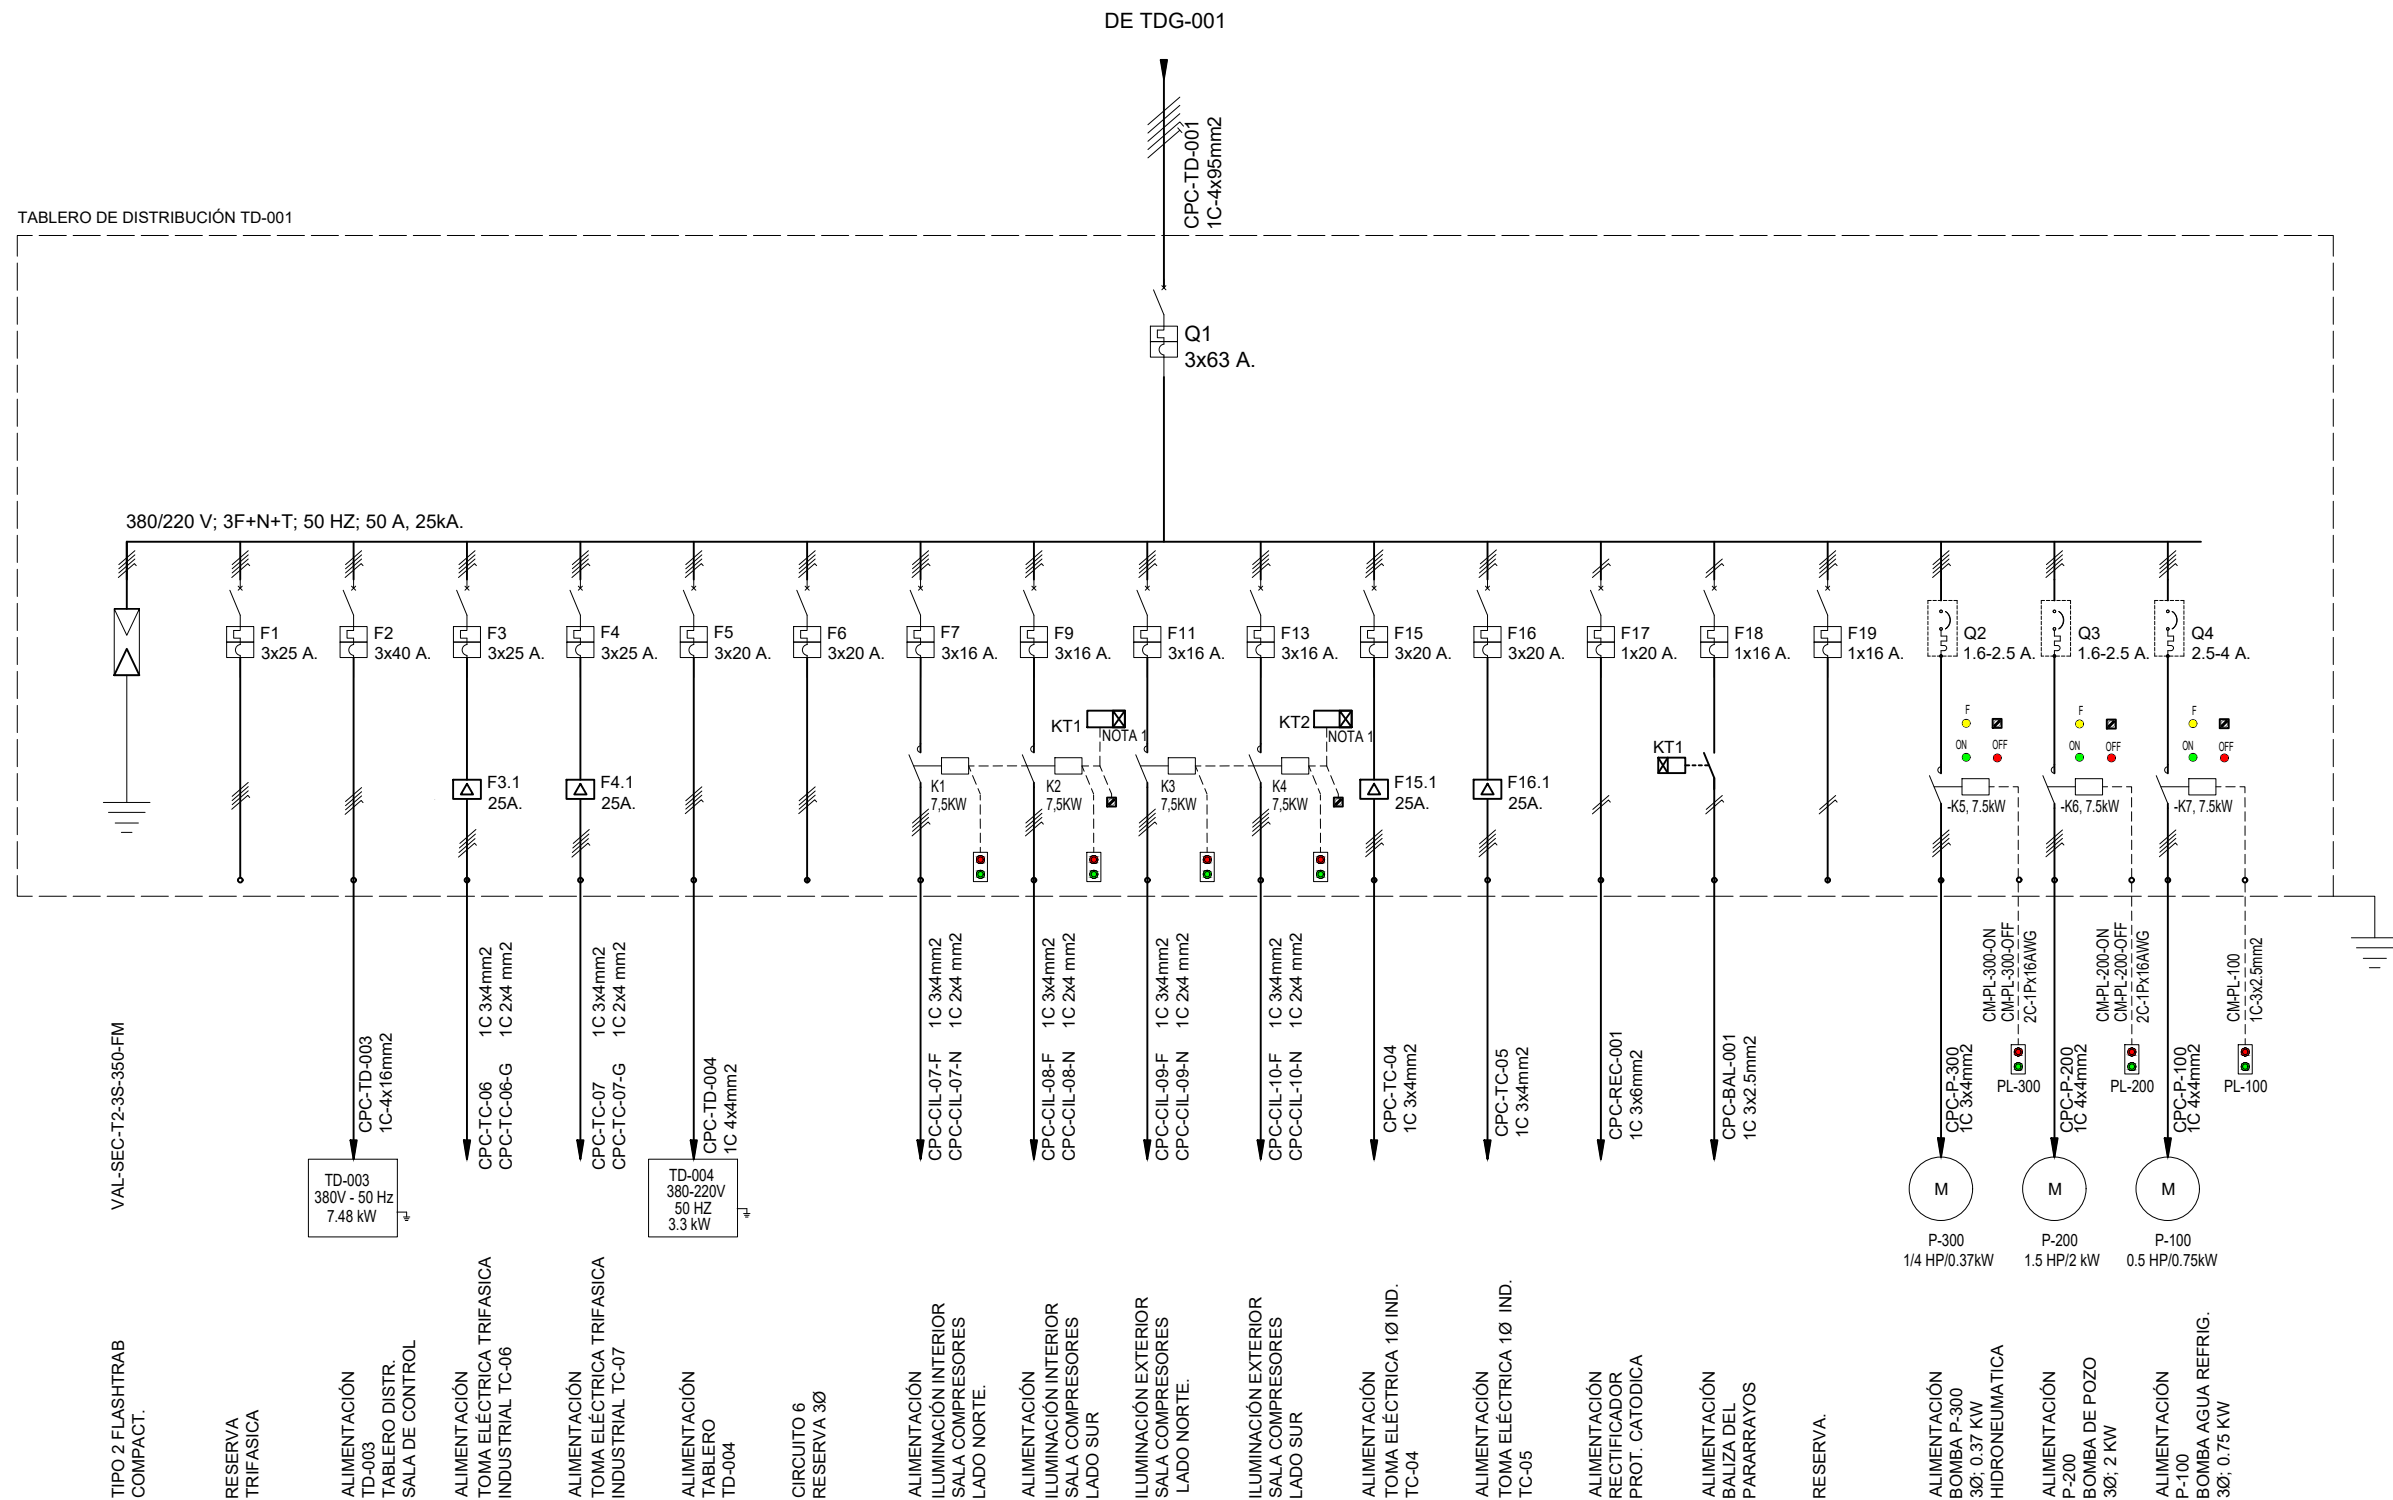

NOTAS GENERALES

- En la memoria de cálculo de cables de Potencia (SC-E30-EL-00-MC-001) se Detalla el Cálculo de la corriente de Cortocircuito y la corriente nominal por Circuito para la Elección de las Protecciones.
- El documento no cuenta con ninguna modificación, este es referencial al proyecto.

YPFB TRANSPORTE S.A.

RESPONSABLE DE PROY.: *Marvin Gerrero*

REVISOR 1: *Jafeth Acha*

REVISOR 2: *Felix Zárate*

REVISOR 3: *Marcelo Canavire*


CONTRATISTA

RESPONSABLE DE PROY.: *Marcos Choque*

REVISOR 1: *Mauricio Ustariz*

REVISOR 2: *Rodrigo Vargas*

REVISOR 3: *Marcos Sarzuri*

06-Ago-25	O. Chávez	M. Sarzuri	R. Vargas	M. Choque	1	Conforme a Obra	Coapecom SRL
05-Ago-25	O. Chávez	M. Sarzuri	R. Vargas	M. Choque	0	Diseño para Construcción	Coapecom SRL
FECHA	DIBUJO	Calidad REVISOR	Técnico REVISOR	APROBÓ	REV.Nº	DESCRIPCIÓN	EMPRESA
						Ubicación: Estación Colpa (Sta. Cruz)	
Proyecto: Traslado de una UCG de Estación de Compresión Huayñacota a Estacion de Compresion Colpa						Escala: S/E	
Título del Plano: Diagrama Unifilar Tablero de Distribucion TD-01						Formato: A3 : 297 mm x 420 mm	
Etapas: Conforme a Obra						Código: SC-E30-EL-01-03-02 de 08	



Dir. KM 17 Carretera Santa Cruz Cochabamba
Tel: 3 3853152
Correo: coapecomsrl@coapecom.com
WEB: http://www.coapecom.com/