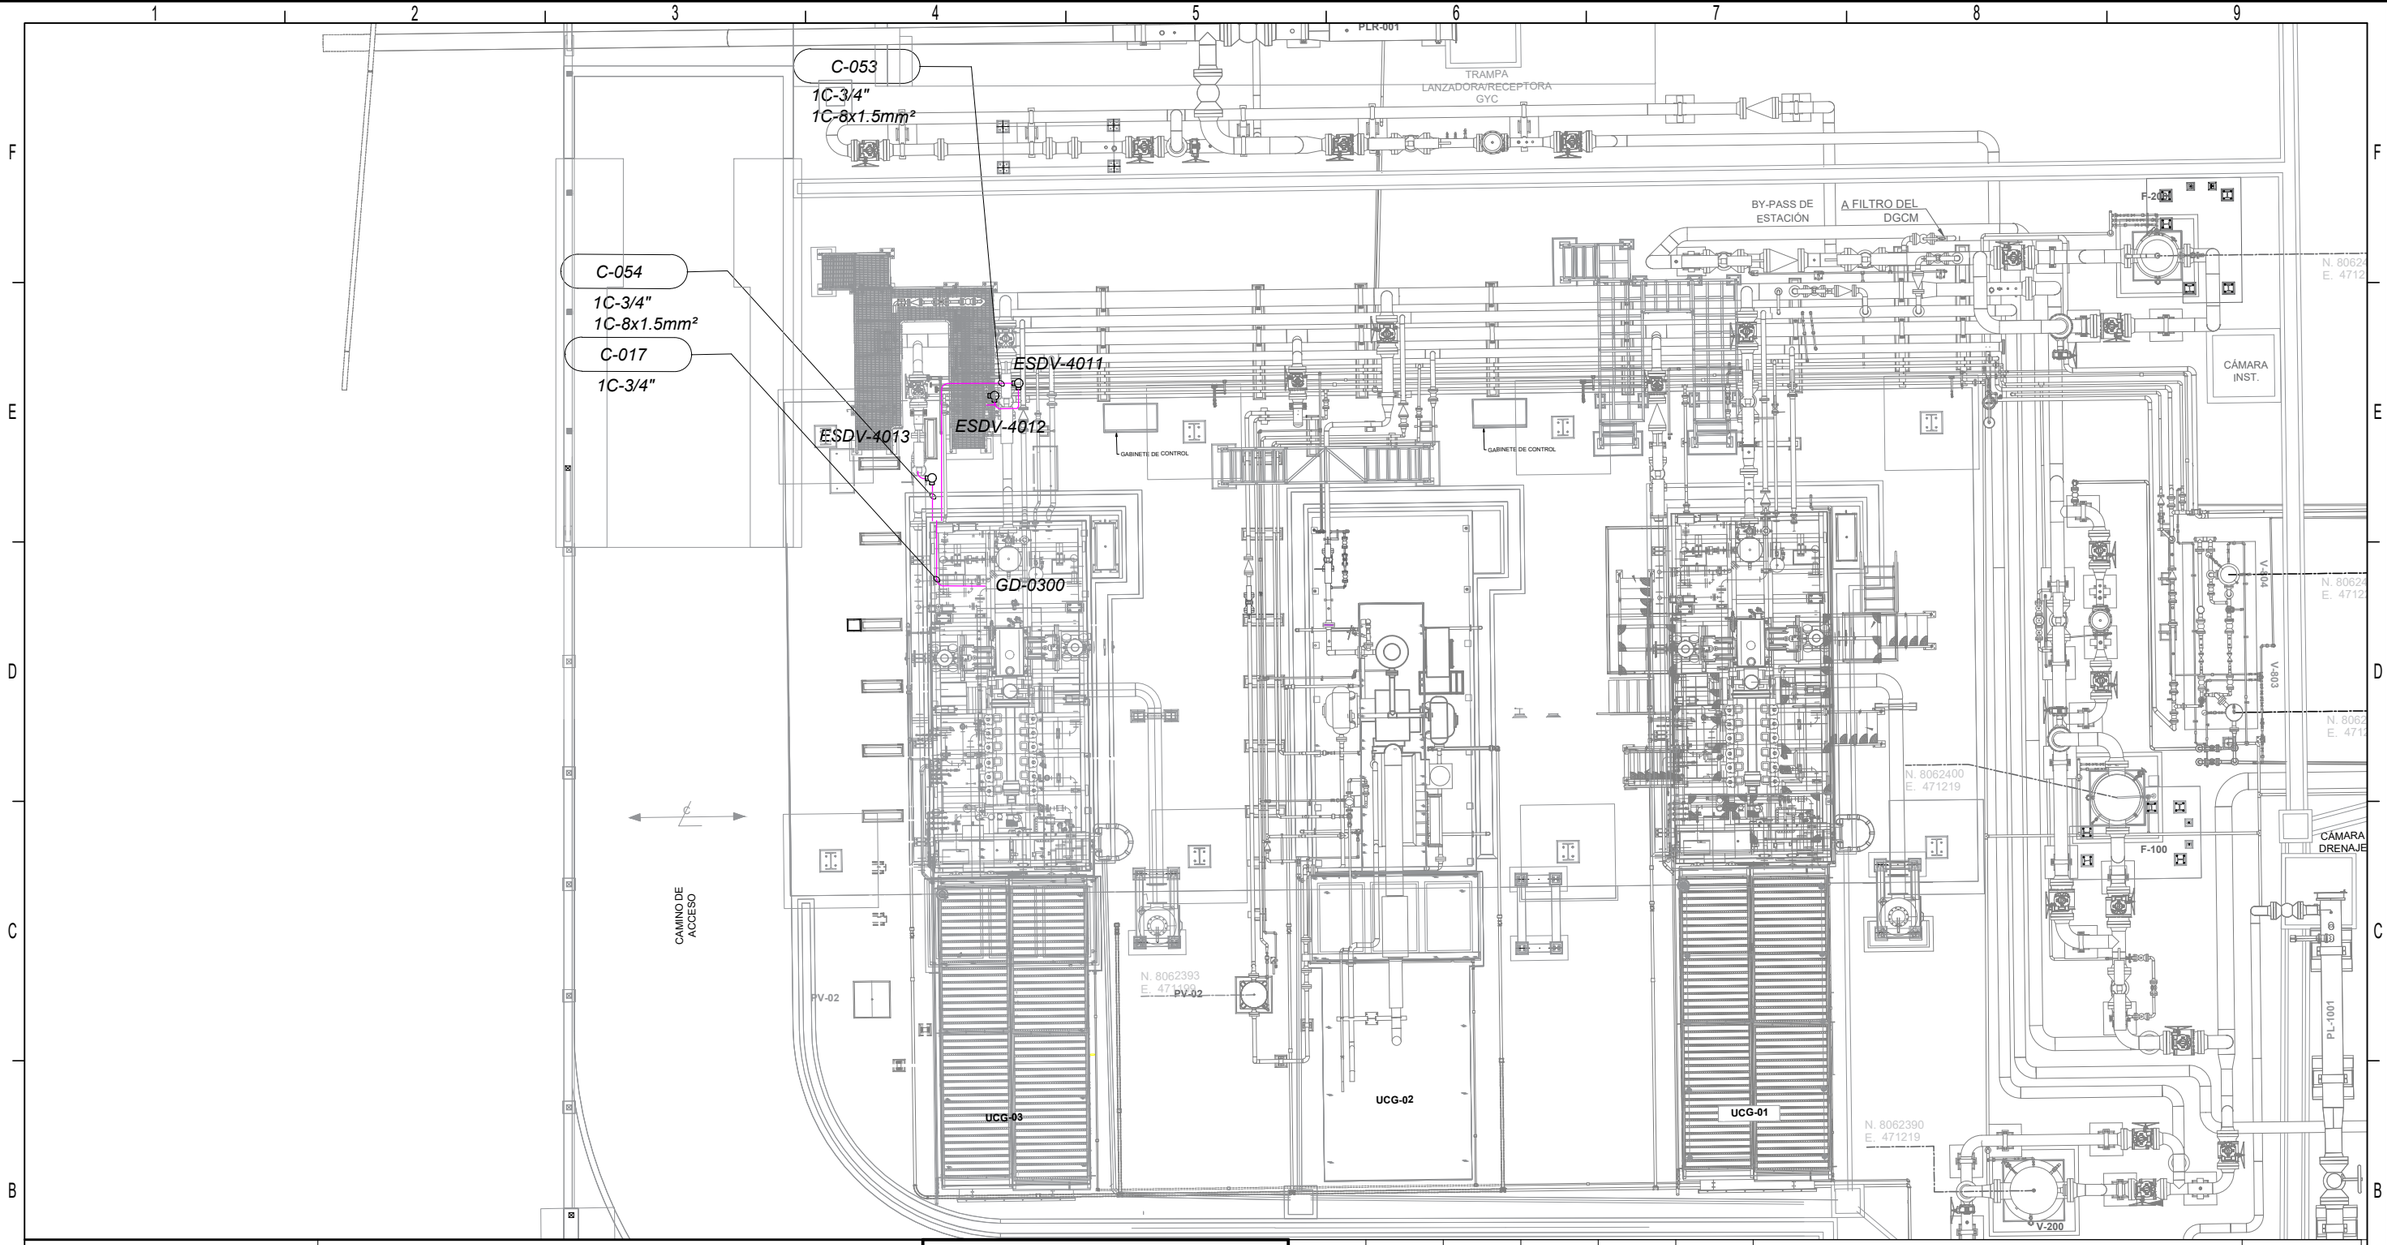

DOCUMENTOS DE REFERENCIA	
1. SC-E30-IC-00-09-02 de 02	PLANO DETALLES DE CANALIZACIÓN

SIMBOLOGIA

CONDUIT AÉREO

CONDUIT ENTERRADO

NOTAS

1. LAS MEDIDAS ESTÁN EXPRESADAS EN MILÍMETROS.

COAPECOM S.R.L.
Dir. KM 17 Carretera Santa Cruz Cochabamba
Tel: 3 3853152
Correo: coapecomsrl@coapecom.com
WEB: http://www.coapecom.com/

YPFB TRANSPORTE S.A.	
RESPONSABLE DE PROY.:	Marvin Gerrero
REVISOR 1:	Jafeth Acha
REVISOR 2:	Felix Zárate
REVISOR 3:	Marcelo Canavire
CONTRATISTA	
RESPONSABLE DE PROY.:	Marcos Choque
REVISOR 1:	Mauricio Ustariz
REVISOR 2:	Rodrigo Vargas
REVISOR 3:	Marcos Sarzuri

FECHA	DIBUJO	REVISOR Calidad	REVISOR Técnico	APROBÓ	REV.N°	DESCRIPCIÓN	EMPRESA
06-Ago-25	O. Chavez	M. Sarzuri	R. Vargas	M. Choque	1	Conforme a Obra	Coapecom SRL
05-Ago-25	O. Chavez	M. Sarzuri	R. Vargas	M. Choque	0	Diseño para Construccion	Coapecom SRL

YPFB Transporte S.A.

Ubicación:	Estación Colpa (Sta.Cruz)
Etapa: Conforme a Obra	Código: SC-E30-IC-01-09-01 de 02
Proyecto:	Traslado de una UGC de Estacion de Compresion Huayñacota a Estacion de Compresion Colpa
Título del Plano:	Plano de Canalización a PLC de UCG-03 Vistas y Detalles
	Escala: 1:500
	Formato: A3 : 297 mm x 420 mm

Formato Tobloide - YPFB TRANSPORTE S.A. Rev 4