


TAG	P&ID
FD-0100	SC-E30-PR-00-03-03 de 09
FD-0200	SC-E30-PR-00-03-03 de 09
FD-0300	SC-E30-PR-00-03-03 de 09
FD-0400	SC-E30-PR-00-03-03 de 09
FD-0500	SC-E30-PR-00-03-03 de 09

DETECTOR DE FUEGO

ESTRUCTURA
- PERFIL DEL GALPON
- POSTE

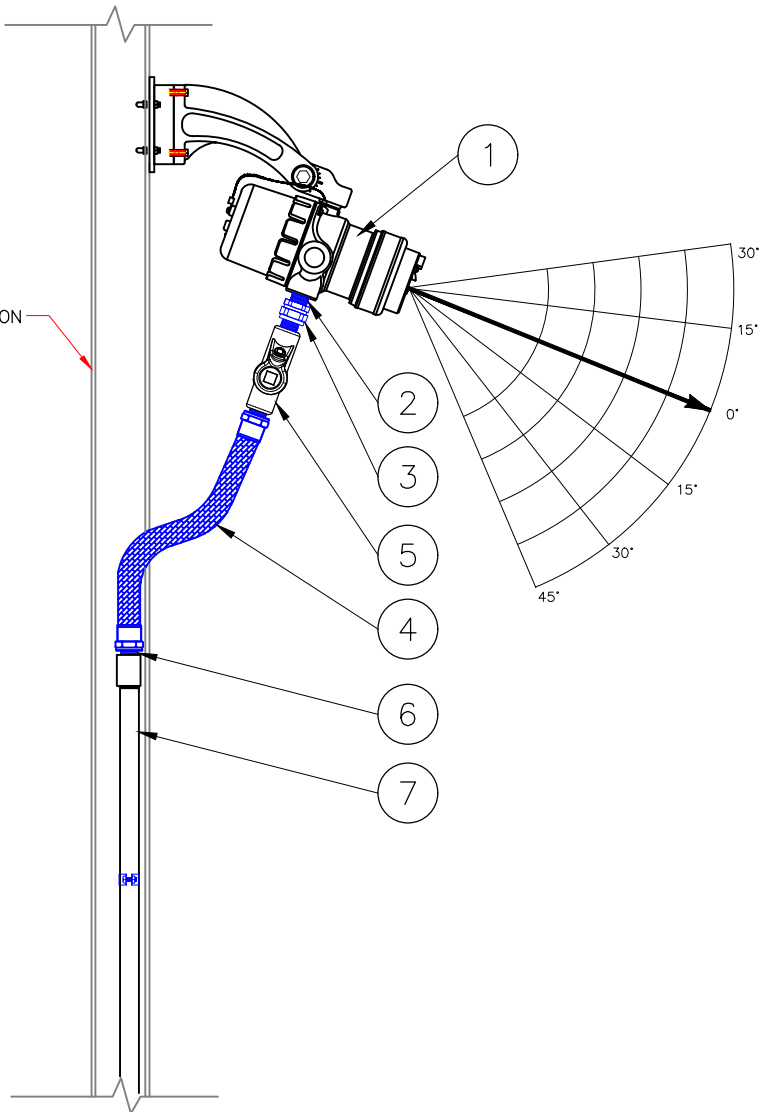

NOTA 1.- Este plano es referencial.
Para el presente proyecto no se realizaran cambios respecto a lo ya instalado segun el proyecto
"INGENIERÍA Y CONSTRUCCIÓN PARA EL PROYECTO ESTACIÓN DE COMPRESIÓN COLPA FASE I"

LISTA DE MATERIALES POR INSTRUMENTO			
ITEM	CANT.	UNIDAD	DESCRIPCIÓN
1	1	PZA	DETECTOR DE FUEGO
2	2	PZA	NIPLE CORTO 3/4" NPT, ACERO GALVANIZADO
3	1	PZA	UNION DOBLE 3/4" NPT
4	1	PZA	CONDUIT FLEXIBLE Ex d, DE 3/4" x3/4" NPT-M
5	1	PZA	SELLO Ex d, DE 3/4" NPT-H
6	1	PZA	REDUCCIÓN TIPO BUJE DE 1" NPT-M A 3/4" NPT-H
7	S/R	MTS	CONDUIT RIGIDO DE 1" DE DIÁMETRO, ACERO GALVANIZADO



REFERENCIAS	
SC-E30-PR-00-03-01 de 02	DIAGRAMA DE FLUJO DE PROCESO PFD E°C°
SC-E30-PR-00-03-02 DE 02	DIAGRAMA DE PROCESOS E INSTRUMENTACION P&ID E°C° COLPA

YPFB TRANSPORTE S.A.	
RESPONSABLE DE PROY.: Marvin Gerrero	
REVISOR 1: Jafeth Acha	
REVISOR 2: Felix Zárate	
REVISOR 3: Marcelo Canavire	
CONTRATISTA	
RESPONSABLE DE PROY.: Marcos Choque	
REVISOR 1: Mauricio Ustariz	
REVISOR 2: Rodrigo Vargas	
REVISOR 3: Marcos Sarzuri	

06-Ago-25	O. Chavez	M. Sarzuri	R. Vargas	M. Choque	1	Conforme a Obra	Coapecom SRL
05-Ago-25	O. Chavez	M. Sarzuri	R. Vargas	M. Choque	0	Diseño para Construcción	Coapecom SRL
FECHA	DIBUJO	Calidad REVISOR	Técnico REVISOR	APROBÓ	REV.N°	DESCRIPCIÓN	EMPRESA
						Ubicación: Estación Colpa (Sta.Cruz)	
Proyecto: Traslado de una UGC de Estacion de Compresion Huayñacota a Estacion de Compresion Colpa						Etapa: Conforme a Obra	Código: SC-E30-IC-01-11-03 de 06
Título del Plano: Plano Tipicos de Construcción Detector de Fuego							Escala: S/E
							Formato: A3 : 297 mm x 420 mm