TÍPICO SOLDADURA CABLE - JABALINA.
DETALLE "A"

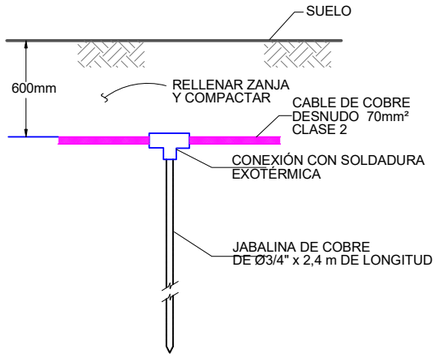

Cantidad: 5 Pzas.

JABALINA CON CÁMARA DE INSPECCIÓN
DETALLE "B"

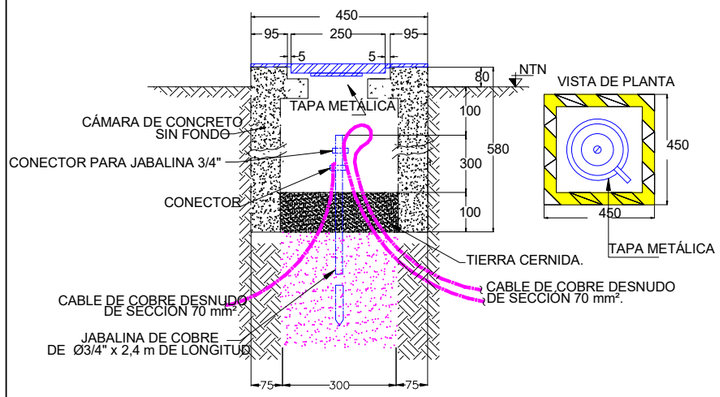

Cantidad: 1 Pza.

SKID PUENTE DE MEDICIÓN
DETALLE "C"

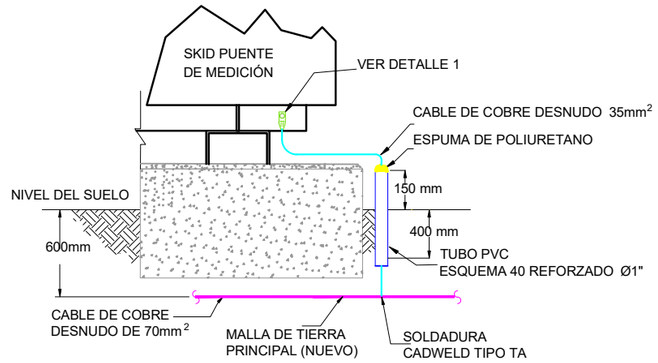

Cantidad: 4 Pza.

CONEXIÓN SOLDADURA EXOTÉRMICA TIPO "TA"
DETALLE "D"

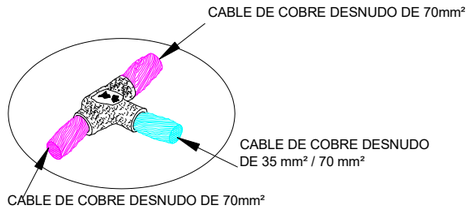

Cantidad: 14 Pzas.

DETALLE CONSTRUCTIVO PLATINA PARA ATERRAMIENTO
DETALLE 1.

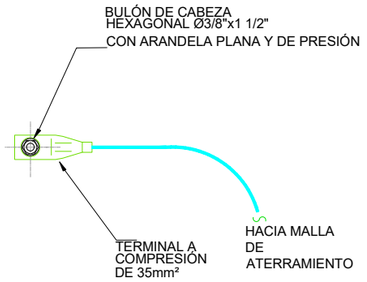

TIPICO DE CONEXIÓN GENERAL DE ATERRAMIENTO A ESTRUCTURAS METALICAS Y SOPORTES DE INSTRUMENTOS
DETALLE "E"

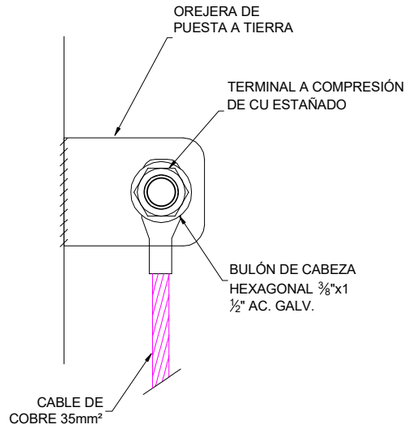

TÍPICO DE ZANJA PARA CABLE DE ATERRAMIENTO
DETALLE "E"

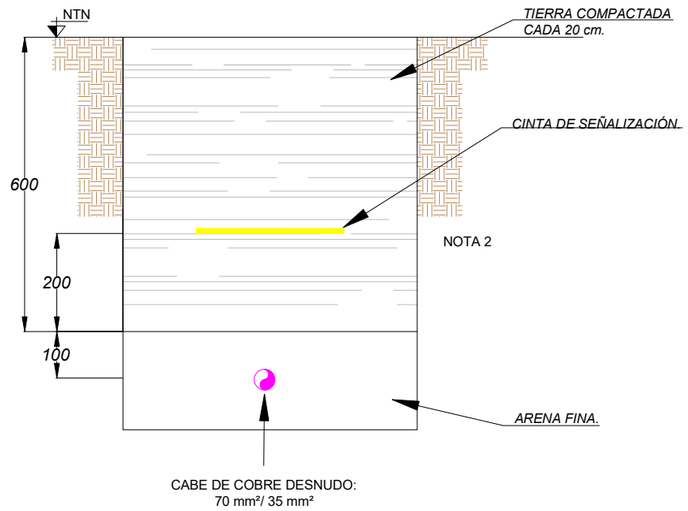

NOTAS GENERALES

1.- El valor de la resistencia de puesta a tierra deberá ser de acuerdo al ITM077 R5.
2.- El cable de aterramiento no lleva mezcla de hormigón pobre, en caso de que vaya por la misma ruta de las canalizaciones de conduit, si llevan mezcla de hormigon pobre por que las canalizaciones de conduit si llevan dicha mezcla.
3.- El DETALLE "E" muestra el típico de aterramiento para todas las estructuras metálicas y soportes que lleven oreja de aterramiento.

YPFB TRANSPORTE S.A.

GERENTE DE PROY.:
REVISOR 1:
REVISOR 2:
REVISOR 3:

GERENTE DE PROY.:
REVISOR 1:
REVISOR 2:
REVISOR 3:

FECHA	DIBUJO	Calidad REVISOR	Técnico REVISOR	APROBÓ	REV.N°	DESCRIPCIÓN	EMPRESA
26-Mar-25					1	Conforme a obra	
16-Oct-24					0	Aprobado para Construcción	

YPFB Transporte S.A.

Ubicación: Terminal Santa Cruz (SCZ)

Etapa: Conforme a Obra

Código: SC-E01-EL-01-11-04 de 05

Proyecto:

Escala: S/E

Título del Plano: Típicos de Aterramiento

Formato: A3 : 297 mm x 420 mm

Formato DIN A3 - YPFB TRANSPORTE S.A. Rev 3