


DETALLE TÍPICO DE MONTAJE MECÁNICO PARA
TRANSMISOR INDICADOR DE PRESIÓN

APLICA A:	
TAG	P&ID
PIT-1100	SC-E01-PR-01-03-02 de 02
PIT-1111	SC-E01-PR-01-03-02 de 02
PIT-1110	SC-E01-PR-01-03-02 de 02
PIT-2114	SC-E01-PR-01-03-02 de 02
PIT-2210	SC-E01-PR-01-03-02 de 02
PIT-2190	SC-E01-PR-01-03-02 de 02
PIT-2560	SC-E01-PR-01-03-02 de 02

LISTA DE MATERIALES			
ITEM	DESCRIPCIÓN	CANT.	UNID.
1	MANIFOLD DE DOBLE BLOQUEO CON PURGA 1/2"NPTM x 1/2"NPTF, AISI 316 Tapon de 1/4" NPT. #10000 PSI @ 200°F	1	Pzs.
2	NIPLE HEXAGONAL 1/2"NPT, AISI 316	1	Pzs.
3	TAPÓN 1/2"NPTM, AISI 316	1	Pzs.

VISTA FRONTAL

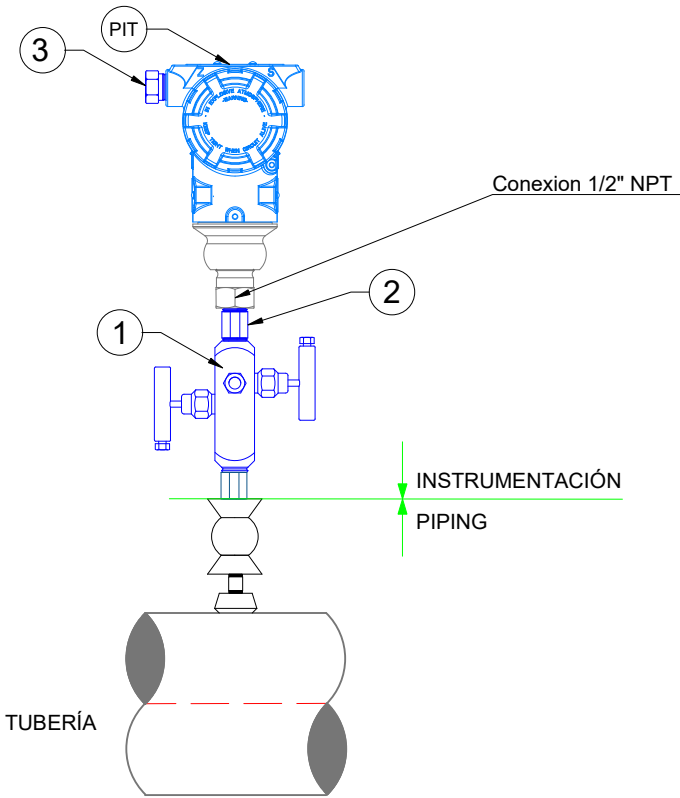

NOTA :
1.- Se recomienda durante el montaje tener cuidado con la disposición de las manivela de las valvulas aguja y bola.

<div></div>	DOCUMENTOS DE REFERENCIA	YPFB TRANSPORTE S.A.								
	1. DIAGRAMA DE CAÑERÍAS E INSTRUMENTACIÓN (P&ID) SC-E01-PR-01-03-02 de 02 TERMINAL SANTA CRUZ	GERENTE DE PROY.:	12-Feb-25				1	Conforme a obra		
	2. HOJAS DE DATOS DE TRANSMISOR INDICADOR DE PRESIÓN TERMINAL SANTA CRUZ	REVISOR 1:	04-Oct-24				0	Aprobado para Construcción		
		REVISOR 2:	FECHA	DIBUJO	Calidad REVISOR	Técnico REVISOR	APROBÓ	REV.N°	DESCRIPCIÓN	EMPRESA
		REVISOR 3:	<div><div>YPFB</div><div>Transporte S.A.</div></div>				Ubicación:			
	GERENTE DE PROY.:		Proyecto:				Etapla: Conforme a Obra		Código: SC-E01-IC-01-11-01 de 16	
	REVISOR 1:	Título del Plano:				Típico de Montaje Mecánico, Transmisor Indicador de Presión (PIT)		Escala: S/E		
	REVISOR 2:							Formato: A3 : 297 mm x 420 mm		
	REVISOR 3:									